

Gryfice, dnia 3.11.2020r.

Znak sprawy: OWK.4033.221.2020.AD

M.R.


Gryfickie TBS sp. z o.o.
ul.: Wiejska 8
72-300 Gryfice

WARUNKI TECHNICZNE Nr 86/11/2020



Zakład Usług Komunalnych w Gryficach podaje warunki techniczne podłączenia do sieci kanalizacji deszczowej istniejącego budynku wielorodzinnego przy ul.: Broniszewskiej 17 w Gryficach zapewniając jednocześnie odbiór wód deszczowych:

I. TECHNICZNE WARUNKI PRZYŁĄCZENIA KANALIZACJ DESZCZOWEJ:

Przyłącze grawitacyjnej kanalizacji deszczowej wykonać z rur PVC Ø200mm SN 8 o litej ściance i włączyć do kanału bet. Ø300mm wstawiając studnię rewizyjną przełazową z betonu B-45 z prefabrykowaną kinetą, przykrytą włazem żeliwo/beton (zaznaczono na załączonej mapie).

II. WYMAGANIA I ODBIORY:

Przyłącze kanalizacji deszczowej przed zasypaniem zgłosić do odbioru w Zakładzie Usług Komunalnych (wzór zgłoszenia jest do pobrania z naszej strony internetowej www.bip.zuk.gryfice.eu) przy ul. Zielonej 5 w Gryficach.

Odbiory dokonujemy w dni robocze od godz. 8⁰⁰ do 14⁰⁰ nie wcześniej jak następnego dnia od zgłoszenia.

W przypadku zasypania rurociągów przed dokonaniem odbioru, Inwestor będzie musiał odsłonić je w celu dokonania odbioru lub przeprowadzić na własny koszt przy udziale przedstawiciela Z.U.K., wizję lokalną za pomocą kamery inspekcyjnej.

Protokół odbioru spisany zostanie po dostarczeniu przez Inwestora inwentaryzacji geodezyjnej powykonawczej zarejestrowanej w Powiatowym Ośrodku Dokumentacji Geodezyjnej i Kartograficznej w Gryficach.

W przypadku samowolnego włączenia się do w/w sieci nastąpi likwidacja rurociągu na koszt Inwestora.

III. INFORMACJE FORMALNO-PRAWNE:

- Przyłącze wykonać wg ogólnych zasad sztuki budowlanej - Ustawa z dnia 7 lipca 1994r. Prawo budowlane (tekst jednolity: Dz.U.Nr243 z 2010r.poz.1623 z późno zmianami:
 - na podstawie zgłoszenia (art. 30 ust. 1 pkt 1 a w zw. z art. 29 ust. 1 pkt 20
 - lub bez zgłoszenia (art. 29a) po sporządzeniu planu sytuacyjnego na kopii aktualnej mapy zasadniczej lub mapy jednostkowej przyjętej do państwowego zasobu geodezyjnego i kartograficznego.
- Przyłącze kanalizacyjne wykonywać zgodnie z obowiązującymi normami:

PN-EN 752:2008, PN-92/B-01707, PN-92/B-I0729, PN-B-92/B/I0735, PN-EN-1610:2002, PN-B-10736, PN-B-I0725:1997, PN-ENI717:2002, PN-B-10720:1998.

3. Prawo lokalne: „Regulamin dostarczania wody i odprowadzania ścieków” obowiązujący na terenie Gminy Gryfice. Uchwała nr IV/41/2018 Rady Miejskiej w Gryficach z dnia 31 grudnia 2018 r.
4. Wybudowane przyłącze kanalizacyjne pozostanie własnością dostawcy ścieków.
5. W przypadku ponownego zasypania studni gruzem/śmieciami, zastosowanie będą miały przepisy ustawy z dnia 7 czerwca 2001 roku o zbiorowym zaopatrzeniu w wodę i zbiorowym odprowadzaniu ścieków (tekst jednolity: Dz. U. z 2019r., poz. 1437);

Warunki techniczne ważne do **3 listopada 2021 r**

Załączniki:

- kopia mapy zasadniczej

DYREKTOR


Ewa Maria Hołubczak

TOWY OSRODEK DOKUMENTACJI
 I KARTOGRAFICZNEJ
 w Gryficach
 ul. Dworcowa 23
 /38 449 16, 38 414 53

STAROSTWO POWIATOWE W GRYFICACH
 PRACOWNIA DOKUMENTACJI
Kopia mapy zasadniczej
 Skala 1:500
 Reprodukowanie i rozprowadzanie
 niniejszego dokumentu wymaga zezwolenia, o którym
 mowa w art. 18 ustawy z dnia 17 maja 1989 r.
 Prawo geodezyjne i kartograficzne
 (Dz.U. nr 30, poz. 163, z późniejszymi zmianami).

GRYFICE 03. 2019
 (miejscowość i data)

19.93
 (miejscowość, rok)
 (miejscowość, rok)
 (miejscowość, rok)

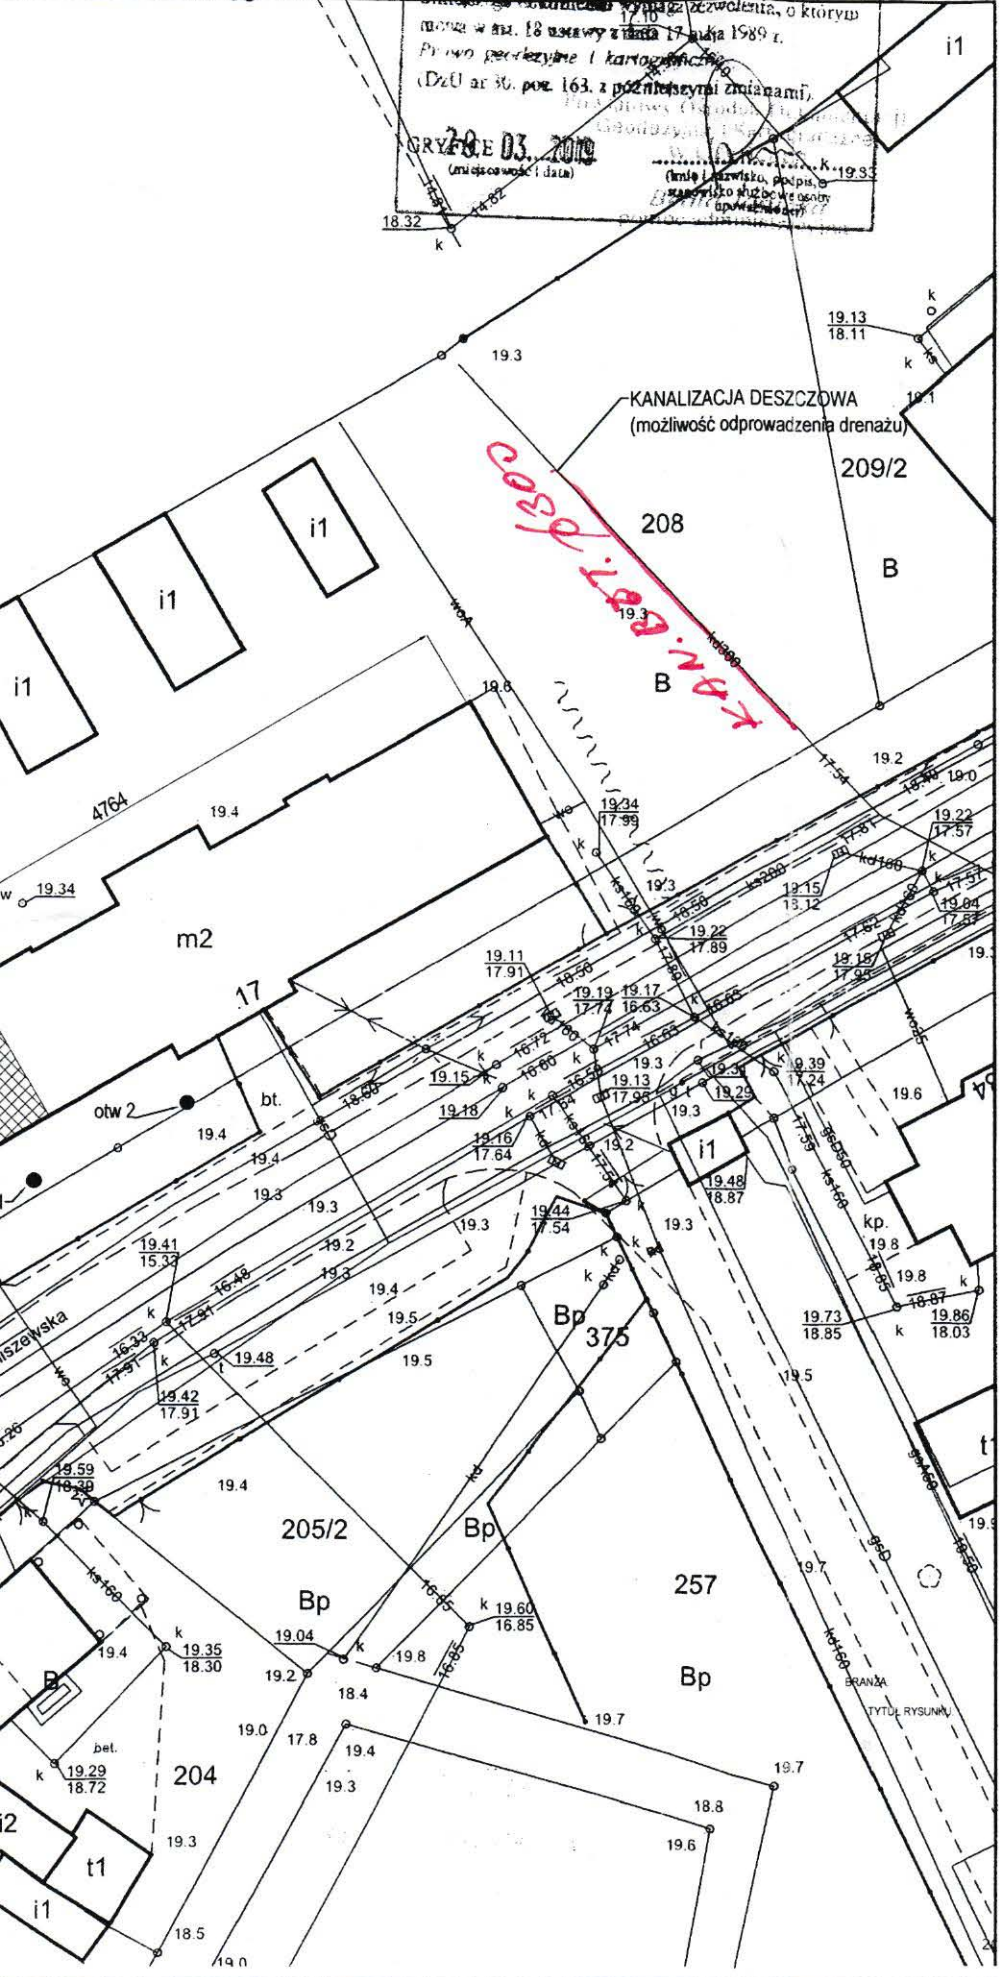

BAD-KON PRACOWNIA PROJEKTOWA
 HENRYK DEMKOWICZ
 72-300 GRYFICE, UL. PIŁSUDSKIEGO 34/2

NAZWA I ADRES OBIEKTU:

BUDYNEK MIESZKALNY
 Gryfice ul. Broniszewska 17

EKSPERTYZA TECHNICZNA
LOKALIZACJA BUDYNKU

PROJEKTOWAŁ	PODPIS	
mgr inż. Henryk Demkowicz	upr. 18052/91	
DATA	SKALA	NR RYS
02.05.2019	1: 500	1